


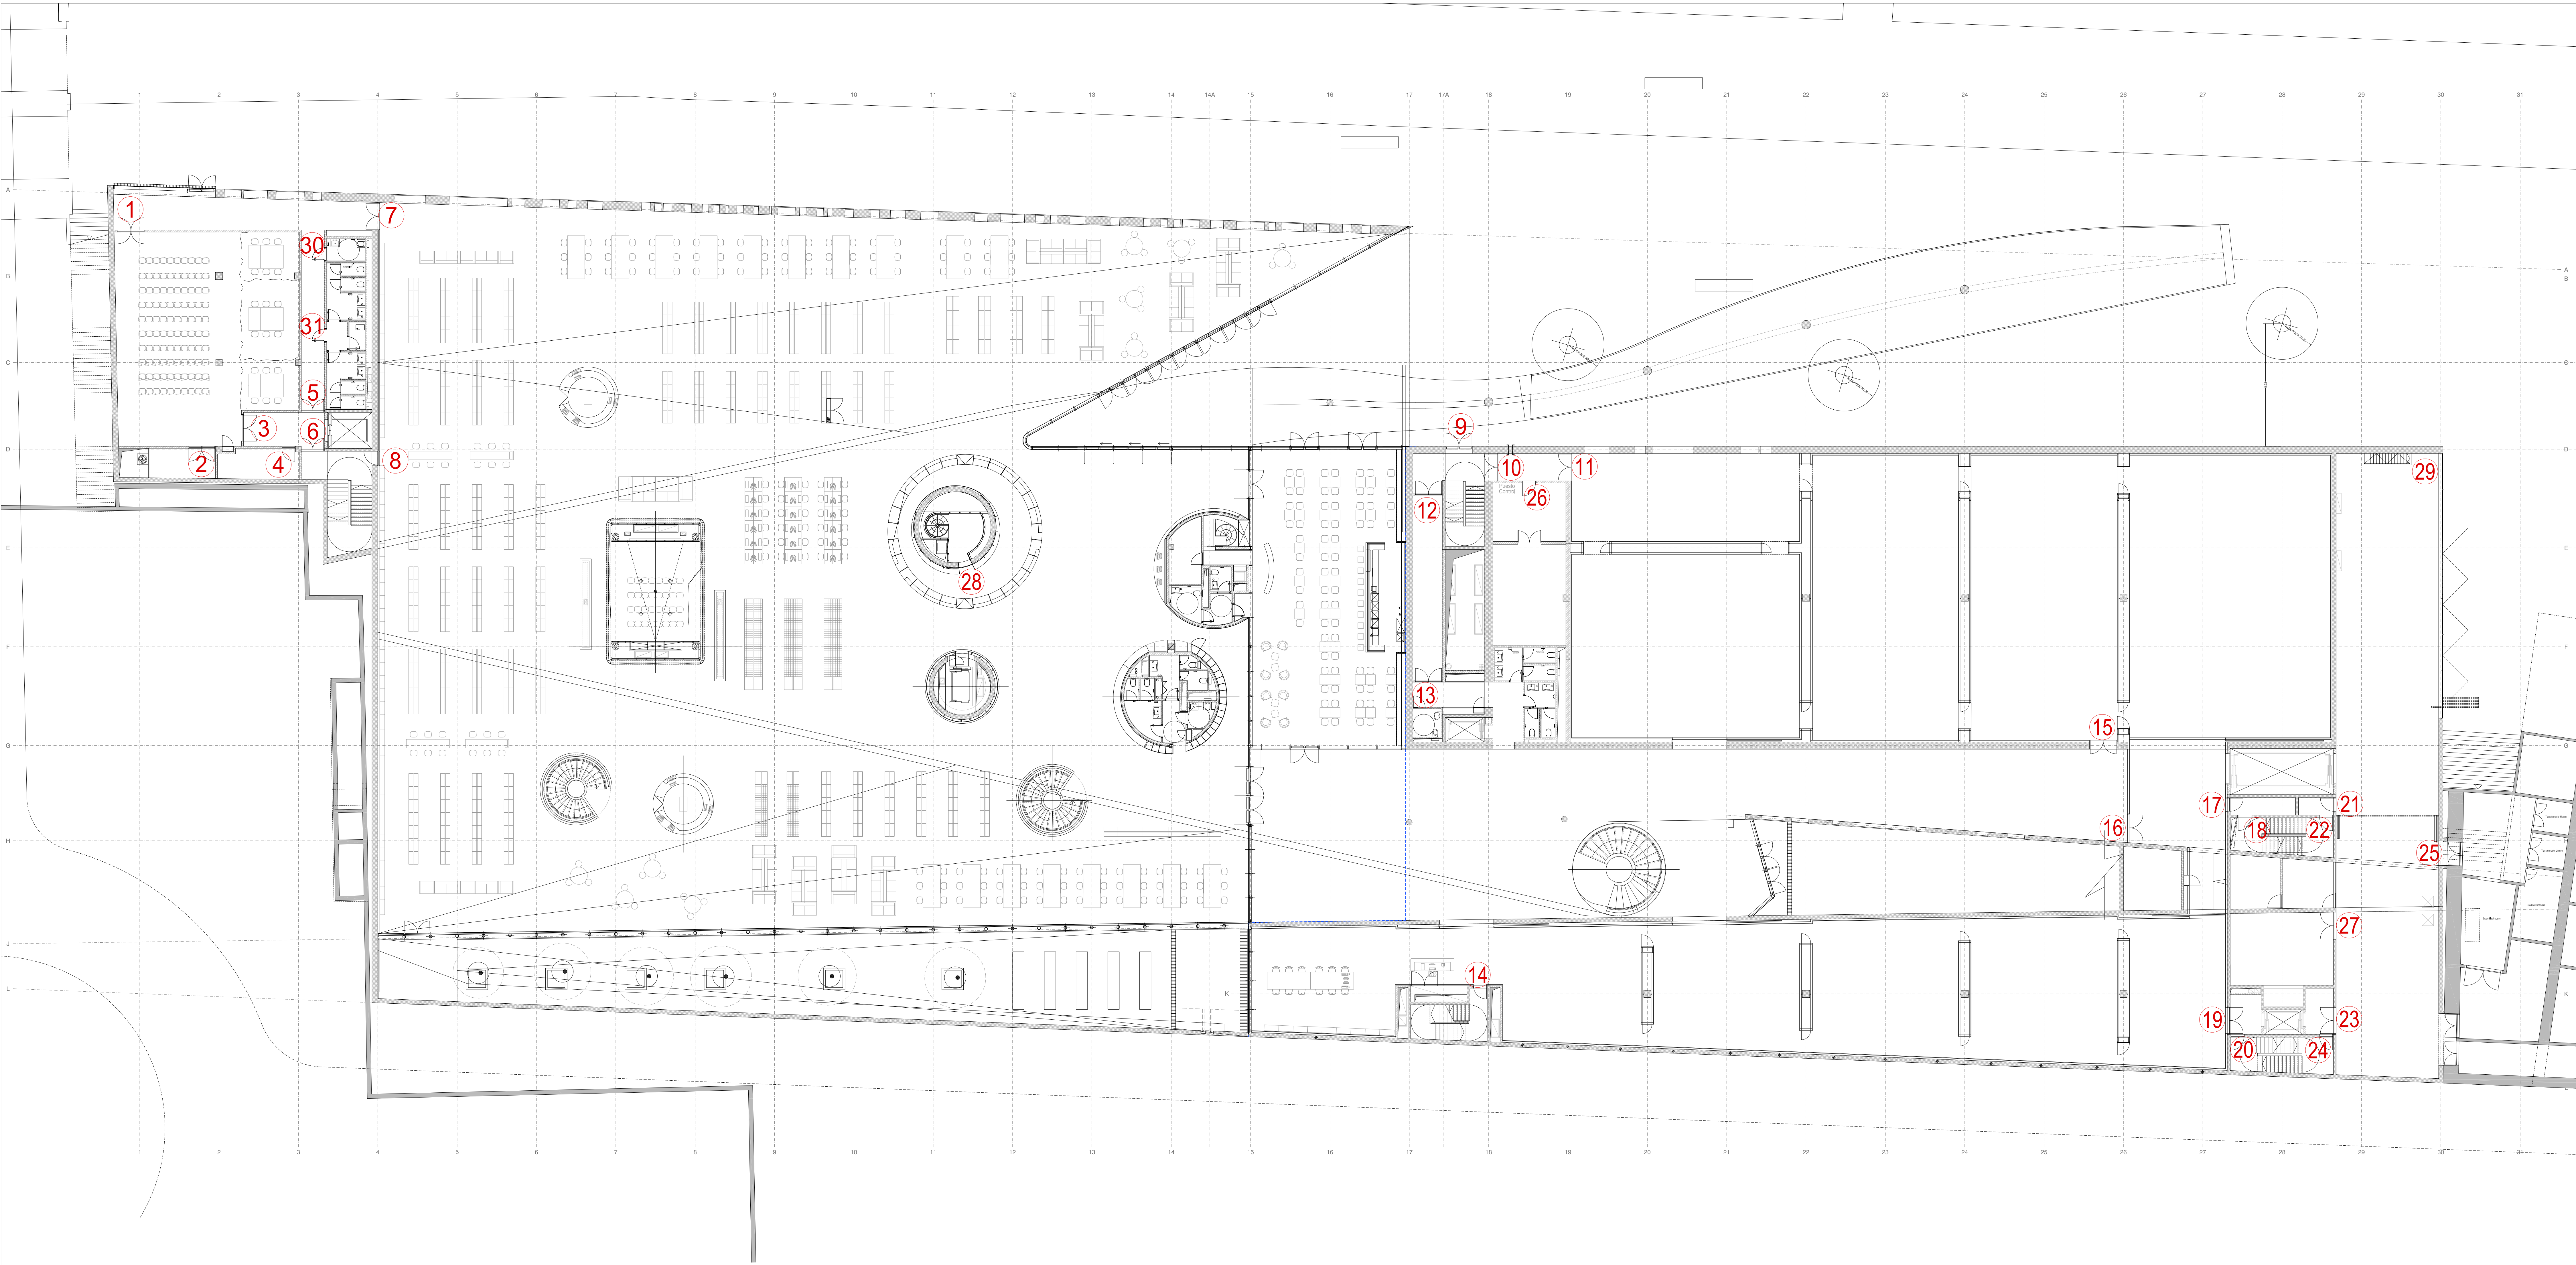

Client: EXCMO. CABILDO INSULAR DE TENERIFE
Plaza de España, 1 E-38003 Santa Cruz de Tenerife
Tel +34 922 239 561 Fax +34 922 239 579

Architect: HERZOG & DE MEURON
Rheinschance 6 CH-4056 Basel
Tel +41 61 3855757 Fax +41 61 3855758 info@herzogdemeuron.ch

Project: Virgilio Gutiérrez Herreros
C. Rubens Marichal López 70, local 11, 38006 Santa Cruz de Tenerife
Tel +34 922 244563 Fax +34 922 244563 vgutierrez@coactife.org

TER tenerife espacio de las artes
Biblioteca ALEJANDRO OJANARSCU
Centro de Fotografía ISLA DE TENERIFE
Instituto OSCAR DOMÍNGUEZ de Arte y Cultura Contemporánea

PLANOS AS BUILT

Título: PLANTA BAJA
NUMERACIÓN PUERTAS RF

Scale: 1:150 Sheet: 1400 x 594 Date: DICIEMBRE 2008 Drawn by: PFilename: Status: -